
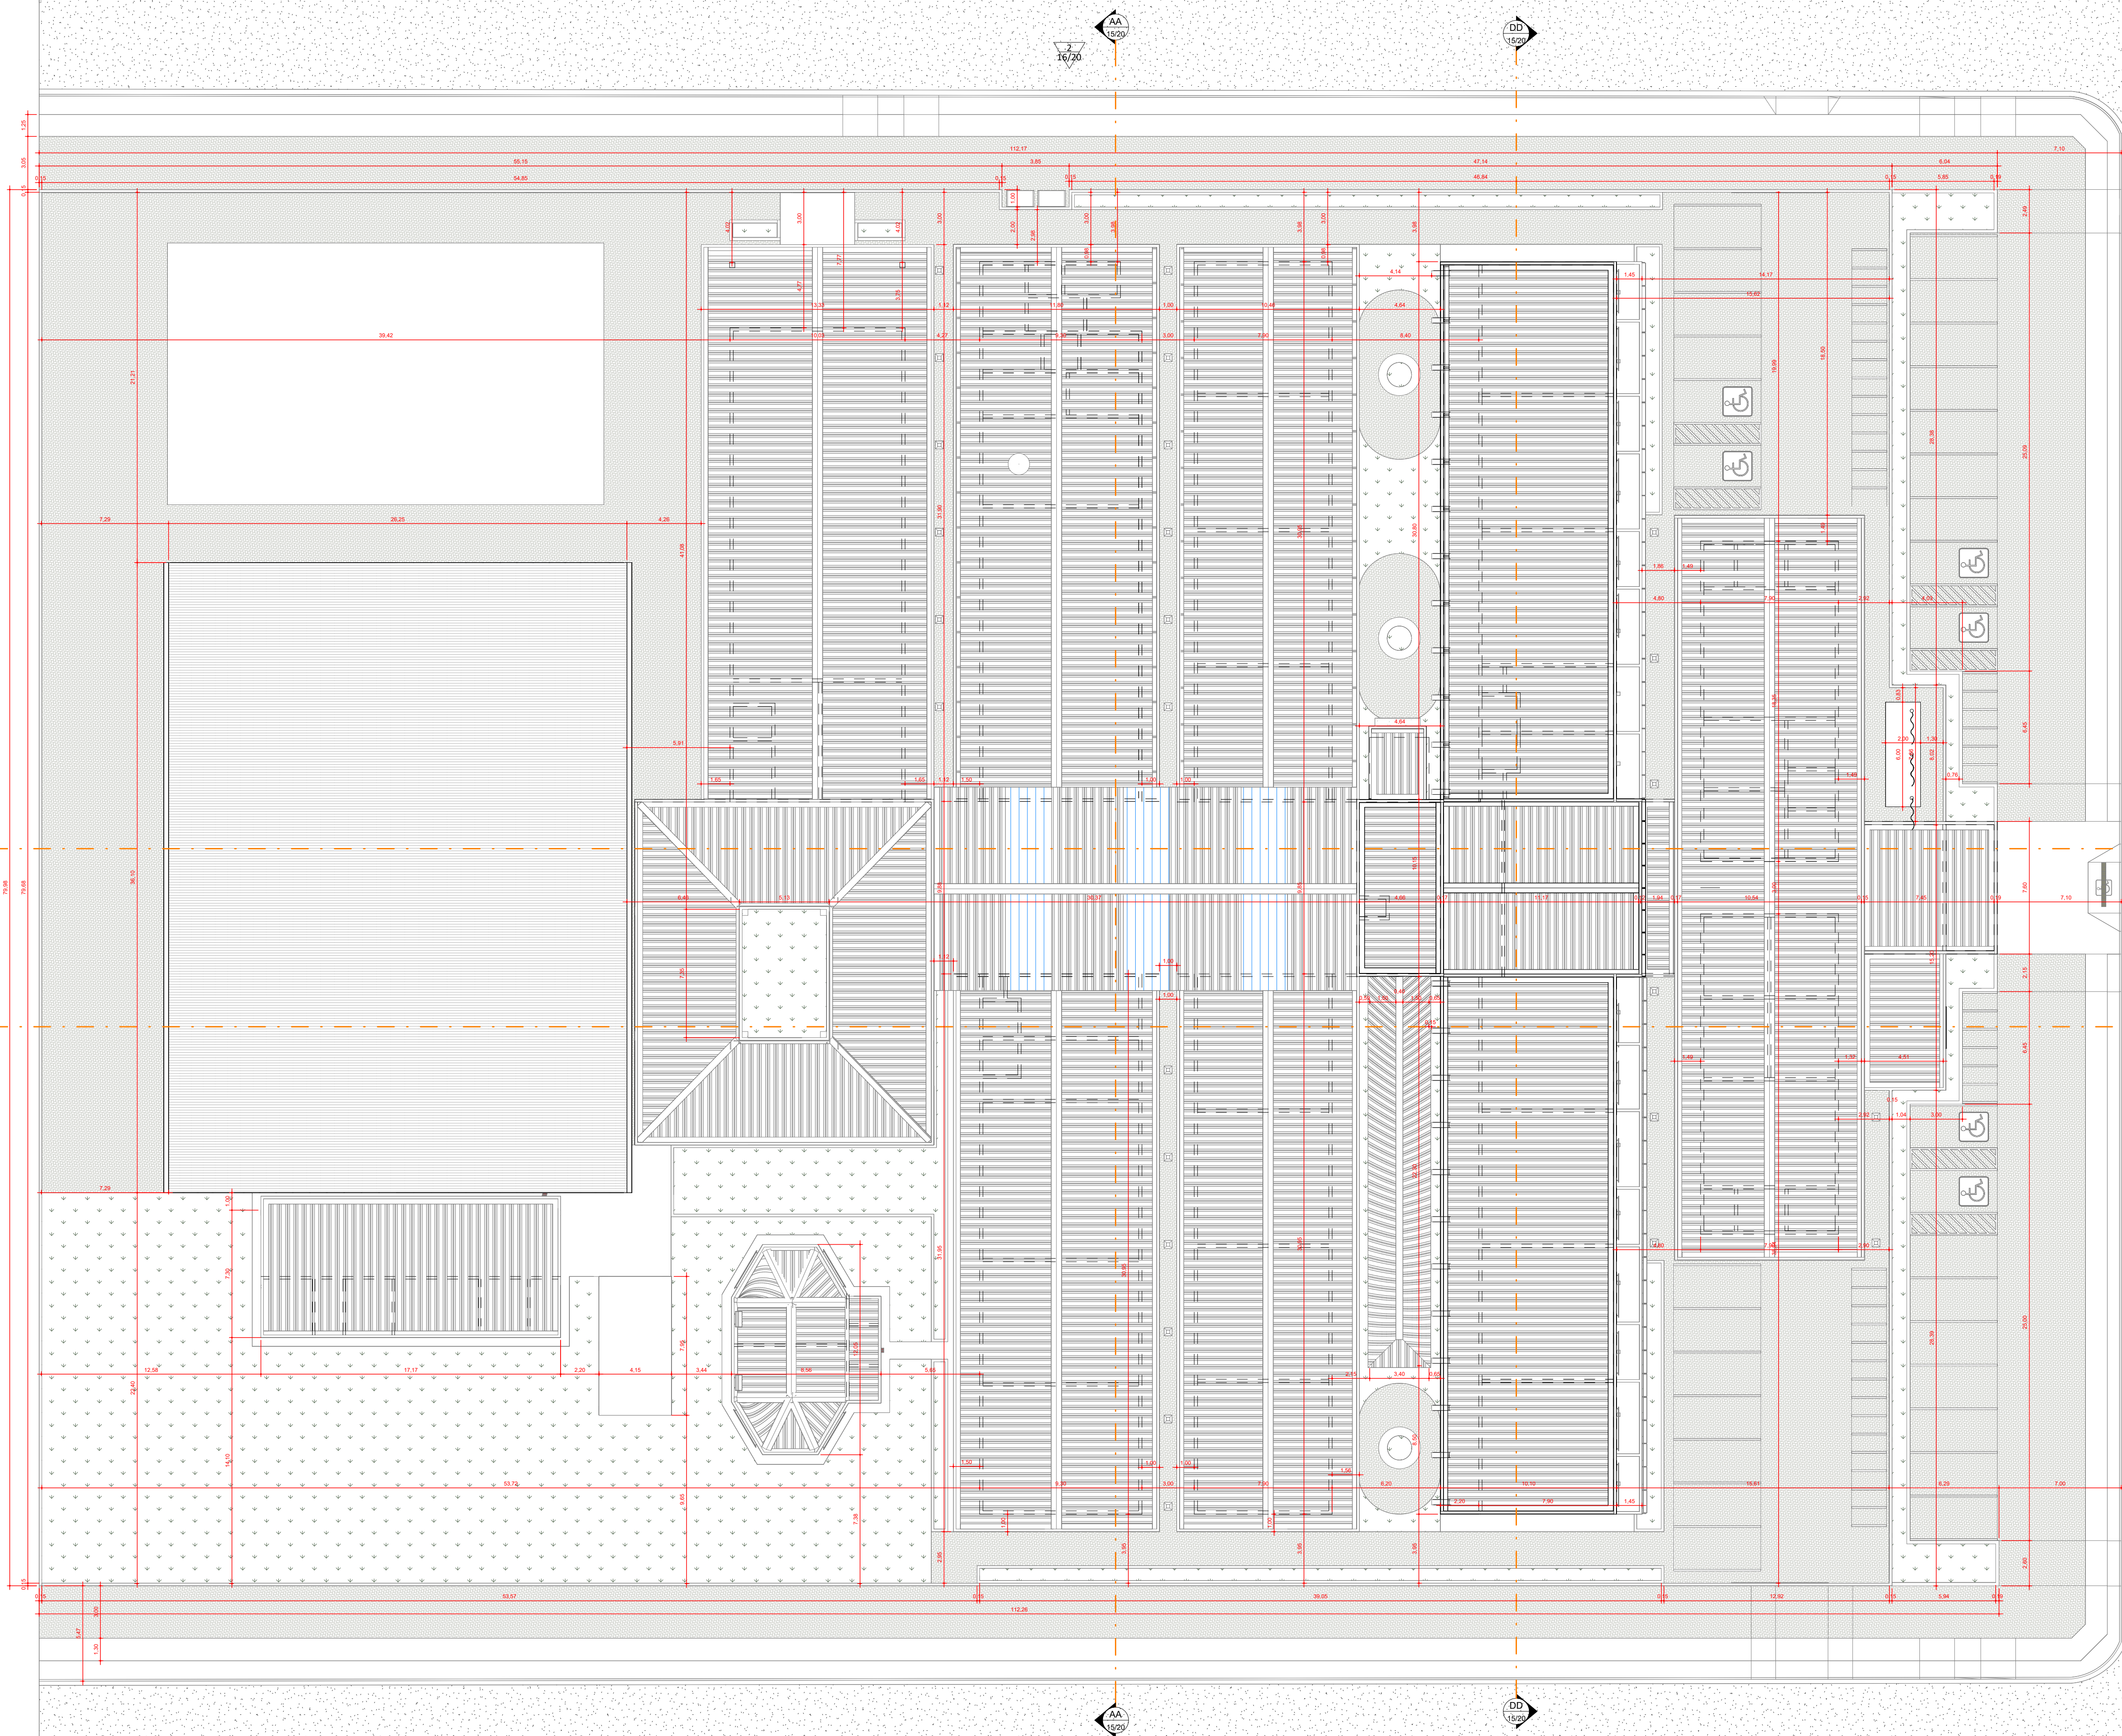



1. Este documento é resultado do processo intelectual do seu autor, portanto, reflete-se que qualquer alteração, modificação, utilização ou edição, de todo ou em parte, deve ser autorizada pelo respectivo profissional, conforme especificado na Lei nº 9.610/98, sobre Direito Autoral.

2. Medidas em metros. Todas as aberturas, não cotadas, serão executadas com espessura de 20cm (utilizar dois cordões de 10cm).


3. Para execução, favor verificar medidas no local, executar sondagem do terreno e projetos técnicos complementares.

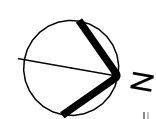


1 IMPLANTAÇÃO
1:150

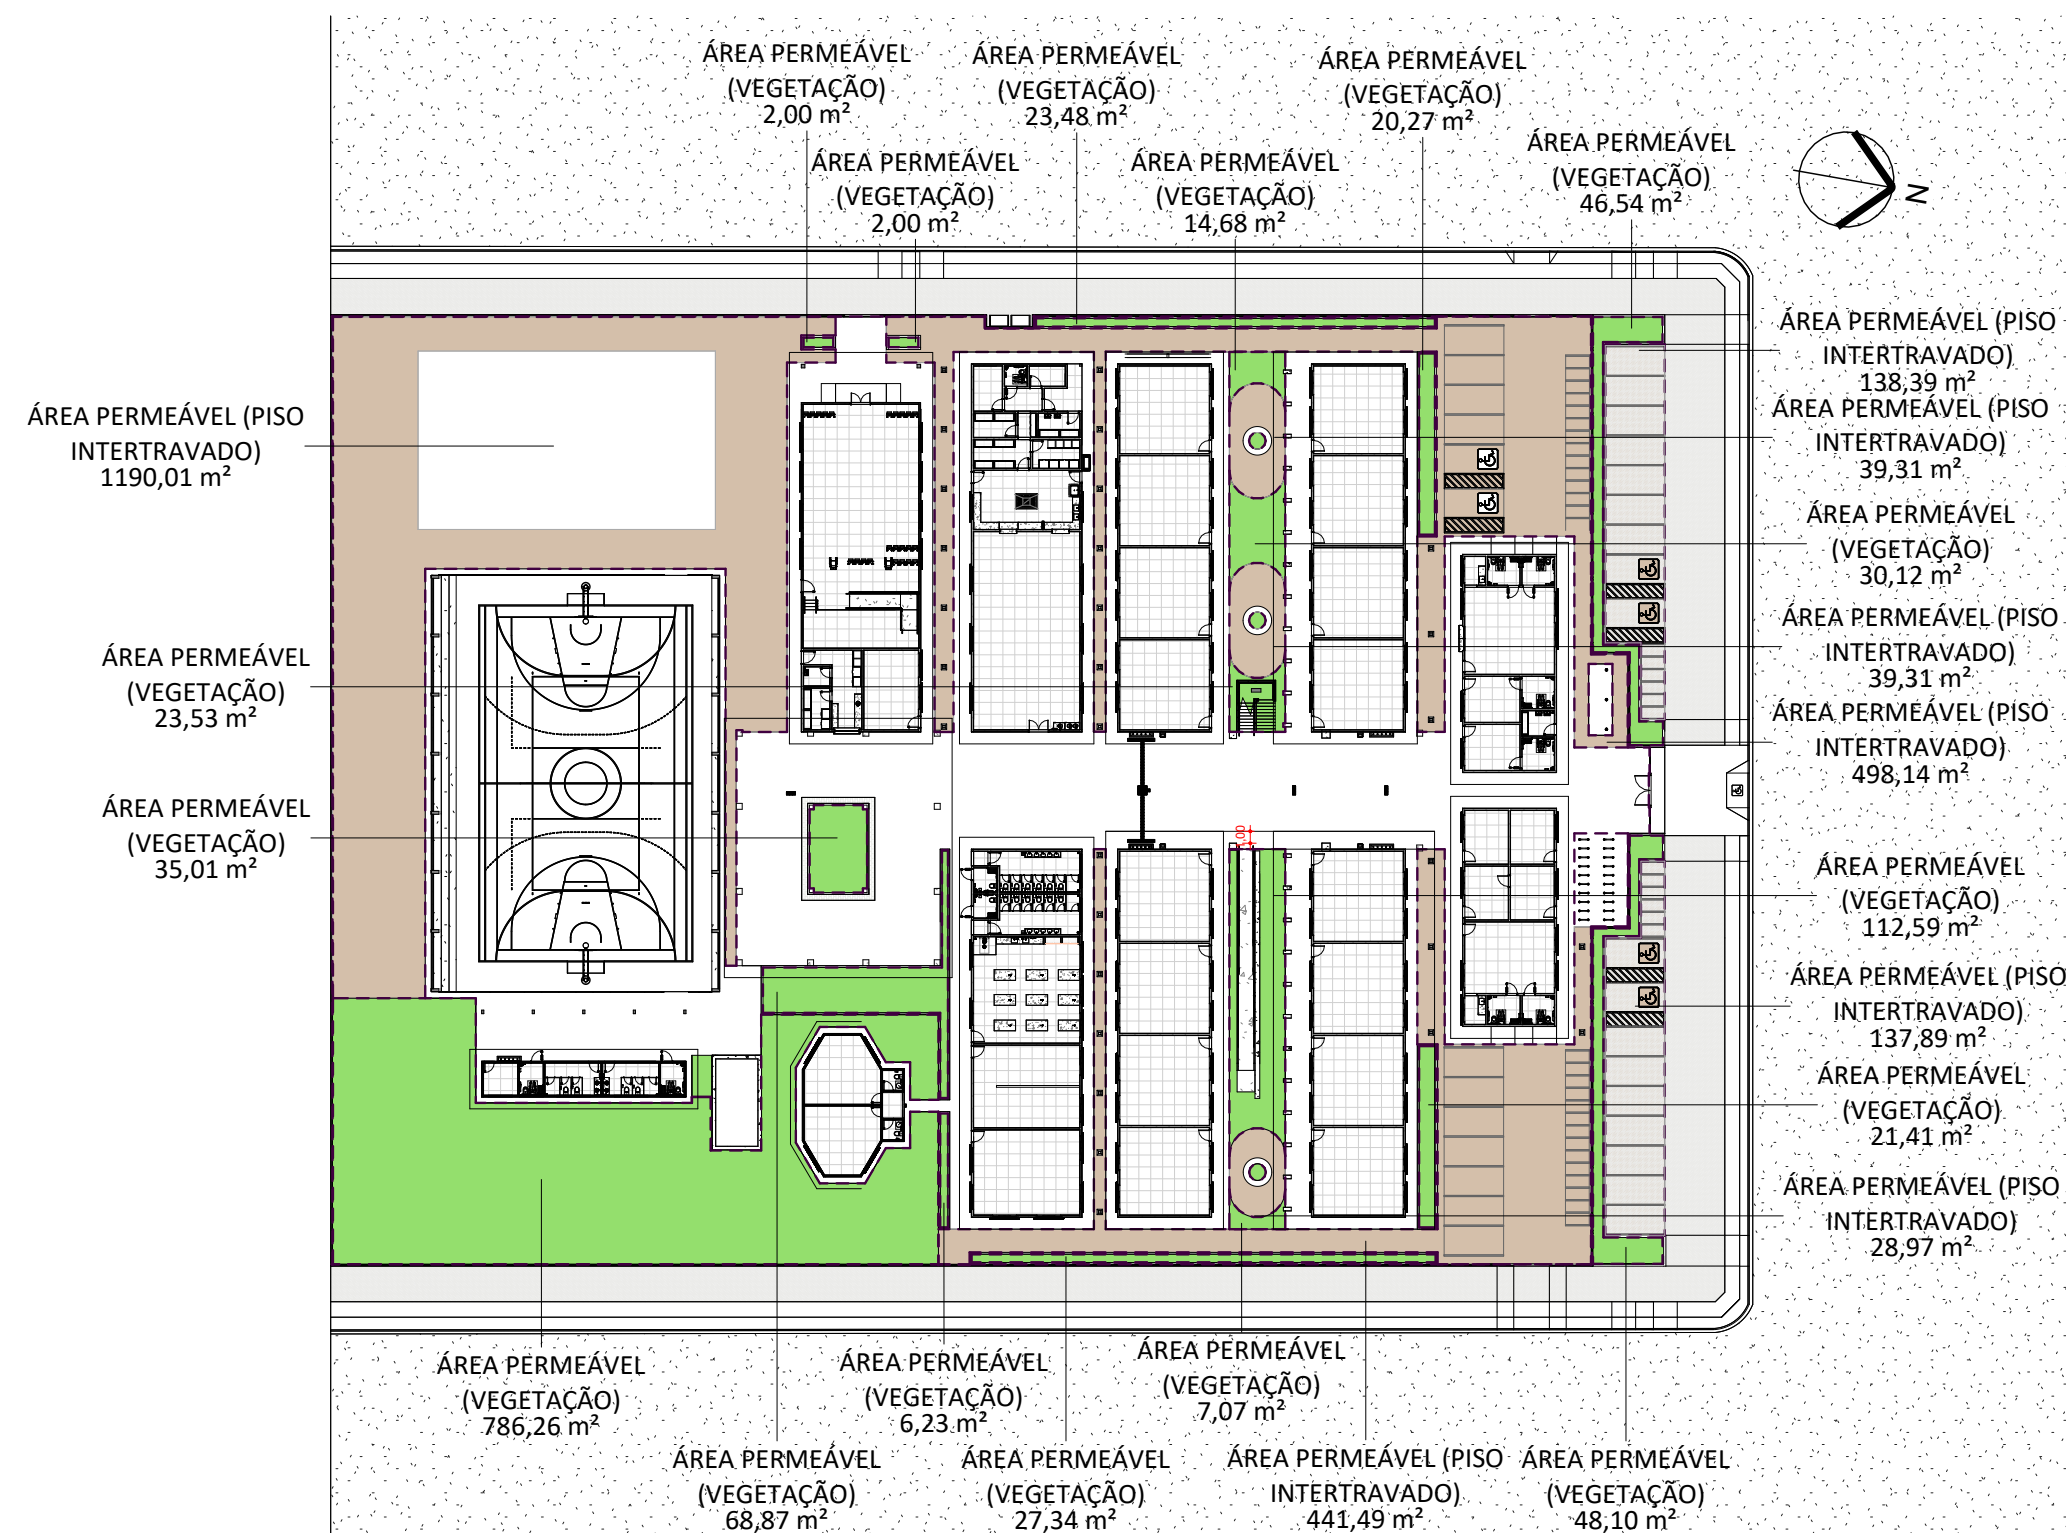


2 ÁREAS PERMEÁVEIS
1:500

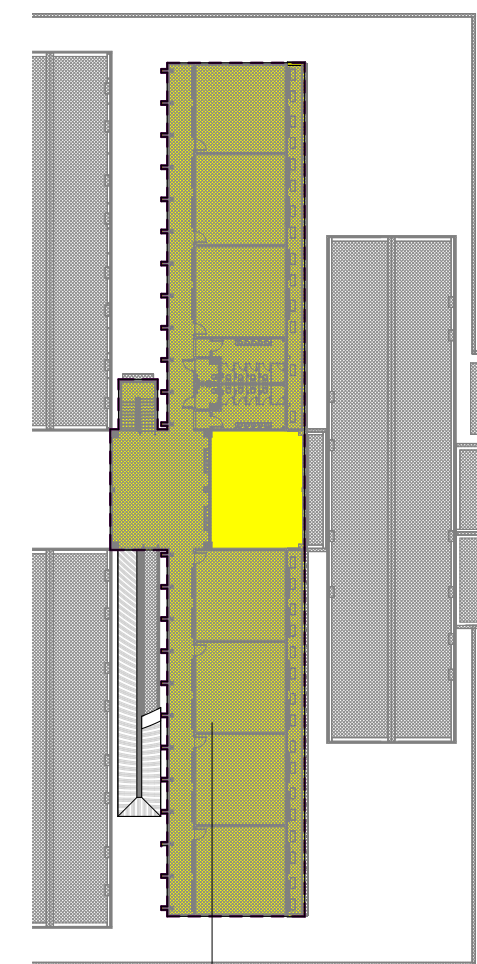

4 SUPERIOR- FORRO REFLETIDO
1:500

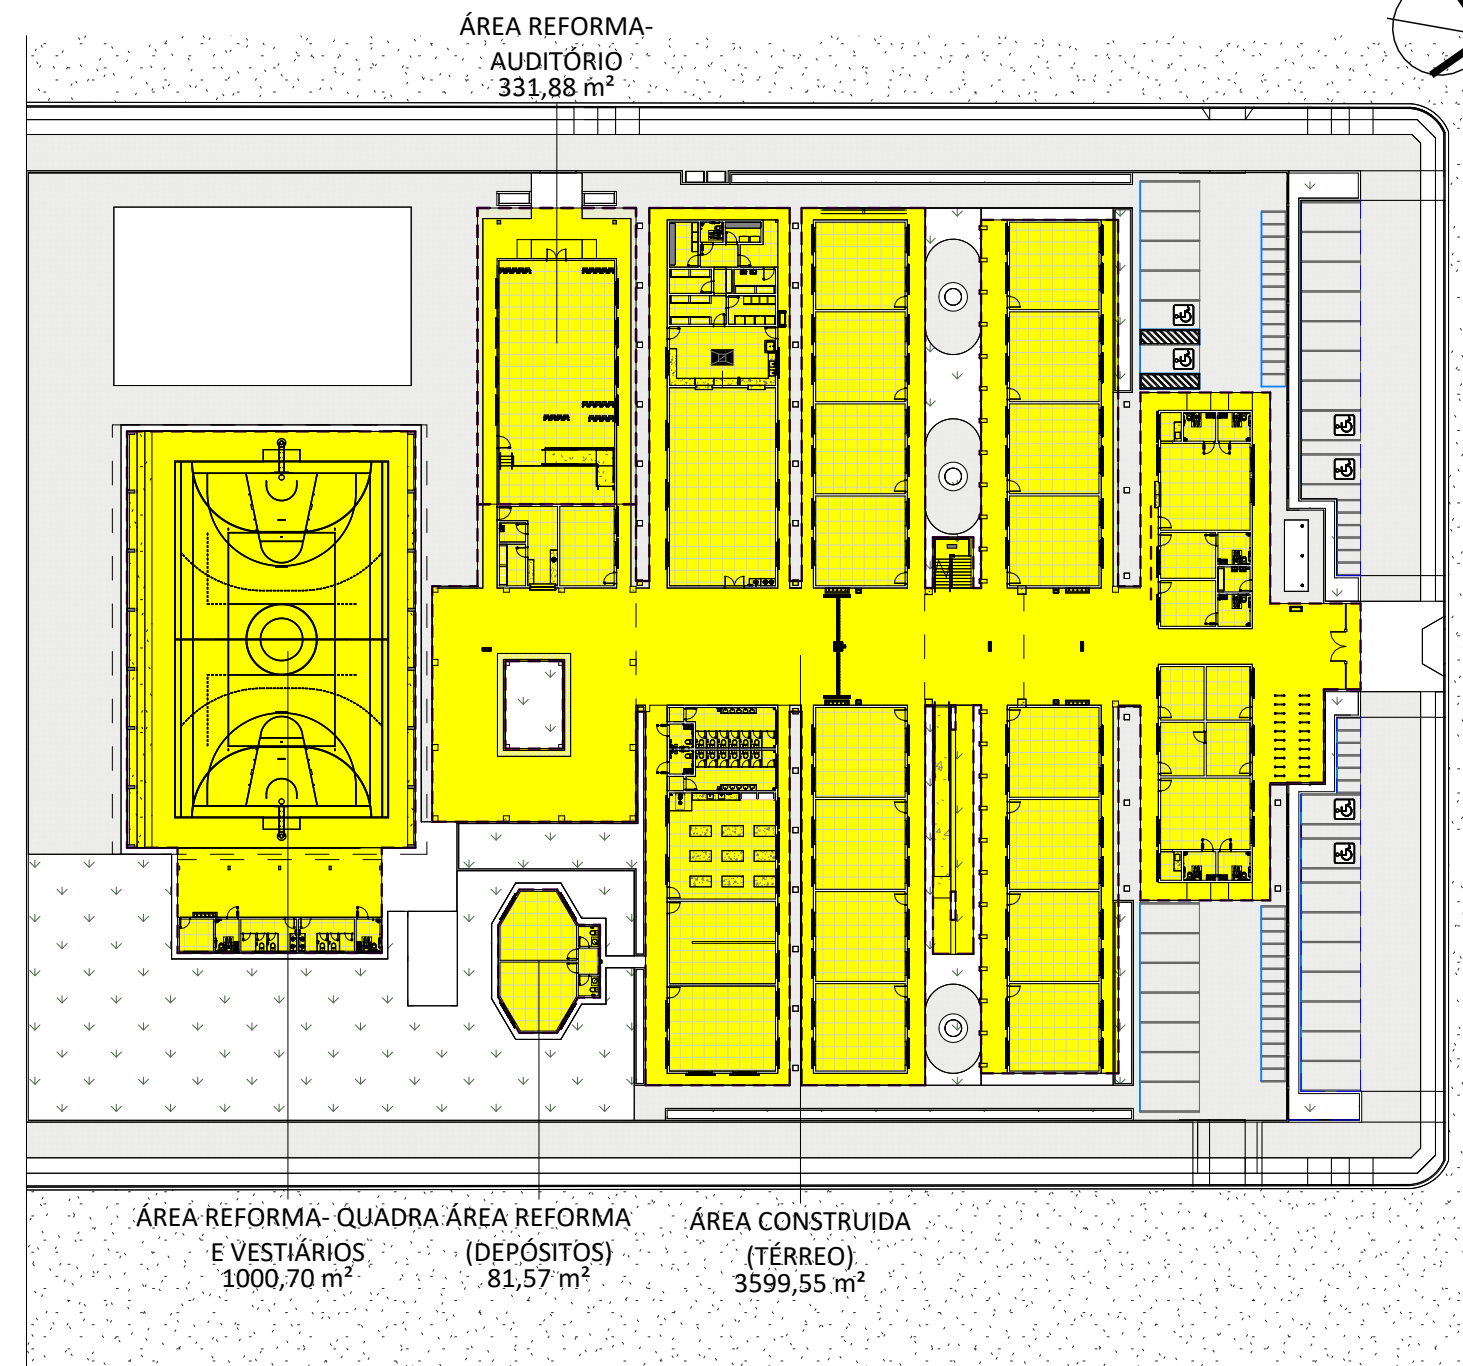

3 TÉRREO- ÁREA A CONSTRUIR E REFORMA
1:500

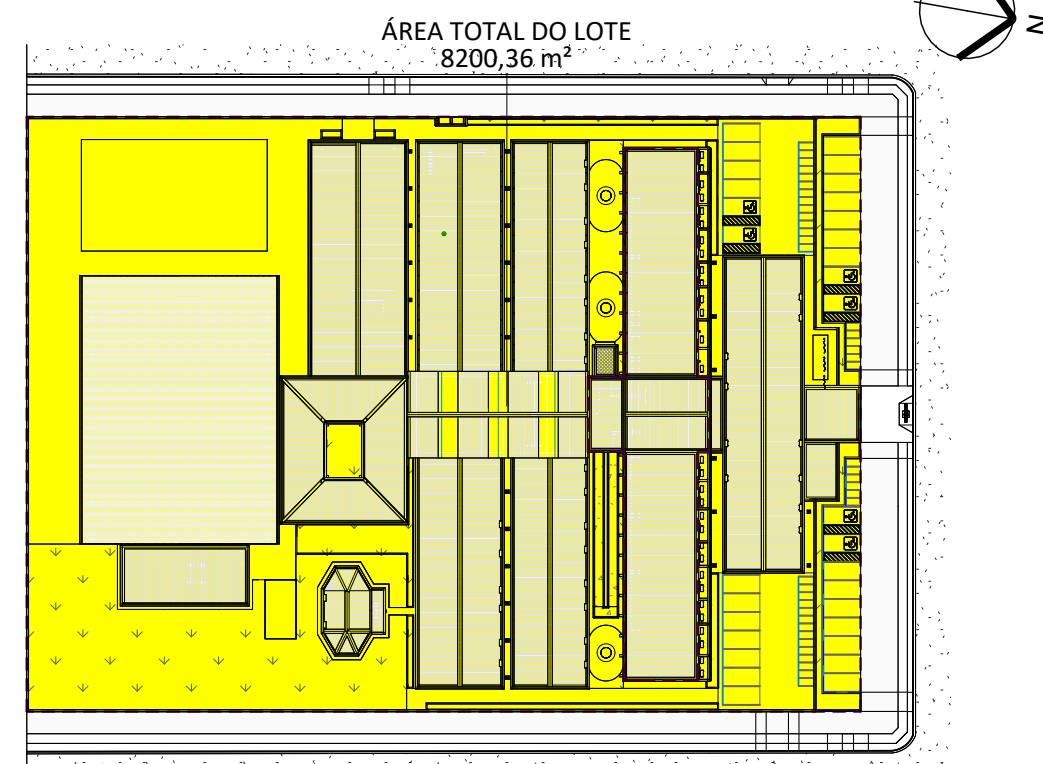

5 ÁREA TOTAL DO TERRENO
1:800


GOVERNO DO ESTADO DE RONDÔNIA
GOVERNO: MARCOS JOSÉ ROCHA DOS SANTOS

SECRETARIA DE ESTADO DA EDUCAÇÃO - SEDUC
SECRETÁRIO(A): ANA LÚCIA SILVINO PACINI DA SILVA

Colégio Militar Dom Pedro II - CMDP II


ENDEREÇO	LOCAL
R. Alexandre Guimarães, 3862 - Nova Porto Velho, Porto Velho - RO	PORTO VELHO - RO
CONTEÚDO	DATA
IMPLANTAÇÃO E PLANTA DE ÁREAS	SETEMBRO/2024
SECTOR	QUADRA
ESCALA	LOTE
PROJETO	INDICADA
DESENHADO	FEIPEI MOREIRA
ARQUITETO	ARQUITETÔNICO
ETAPA DE PROJETO	BÁSICO
PRIMEIRA	01/20
SITUAÇÃO	
13910894	
ÁREAS	
ÁREA CONSTRUÍDA (PAV. SUPERIOR)	894,56 m²
ÁREA CONSTRUÍDA (TÉRREO)	3599,55 m²
ÁREA REFORMA (DEPÓSITOS)	81,57 m²
ÁREA REFORMA (AUDITÓRIO)	331,88 m²
ÁREA REFORMA (QUADRA E VESTIÁRIOS)	1000,70 m²
ÁREA TOTAL DO LOTE	8200,36 m²
TERRA RESPONSÁVEL PELO PROJETO/QUADRA	

PREV	MODIFICAÇÃO	DATA	PROJETISTA	CADETA	APPROV
01	COMPATIBILIZAÇÃO COBERTURA DA RAMPAS E PÁTIO	02/09/2024	MOREIRA		
02					
03					
ESPACIO PARA PREFEITURA E C.R.E.A.					

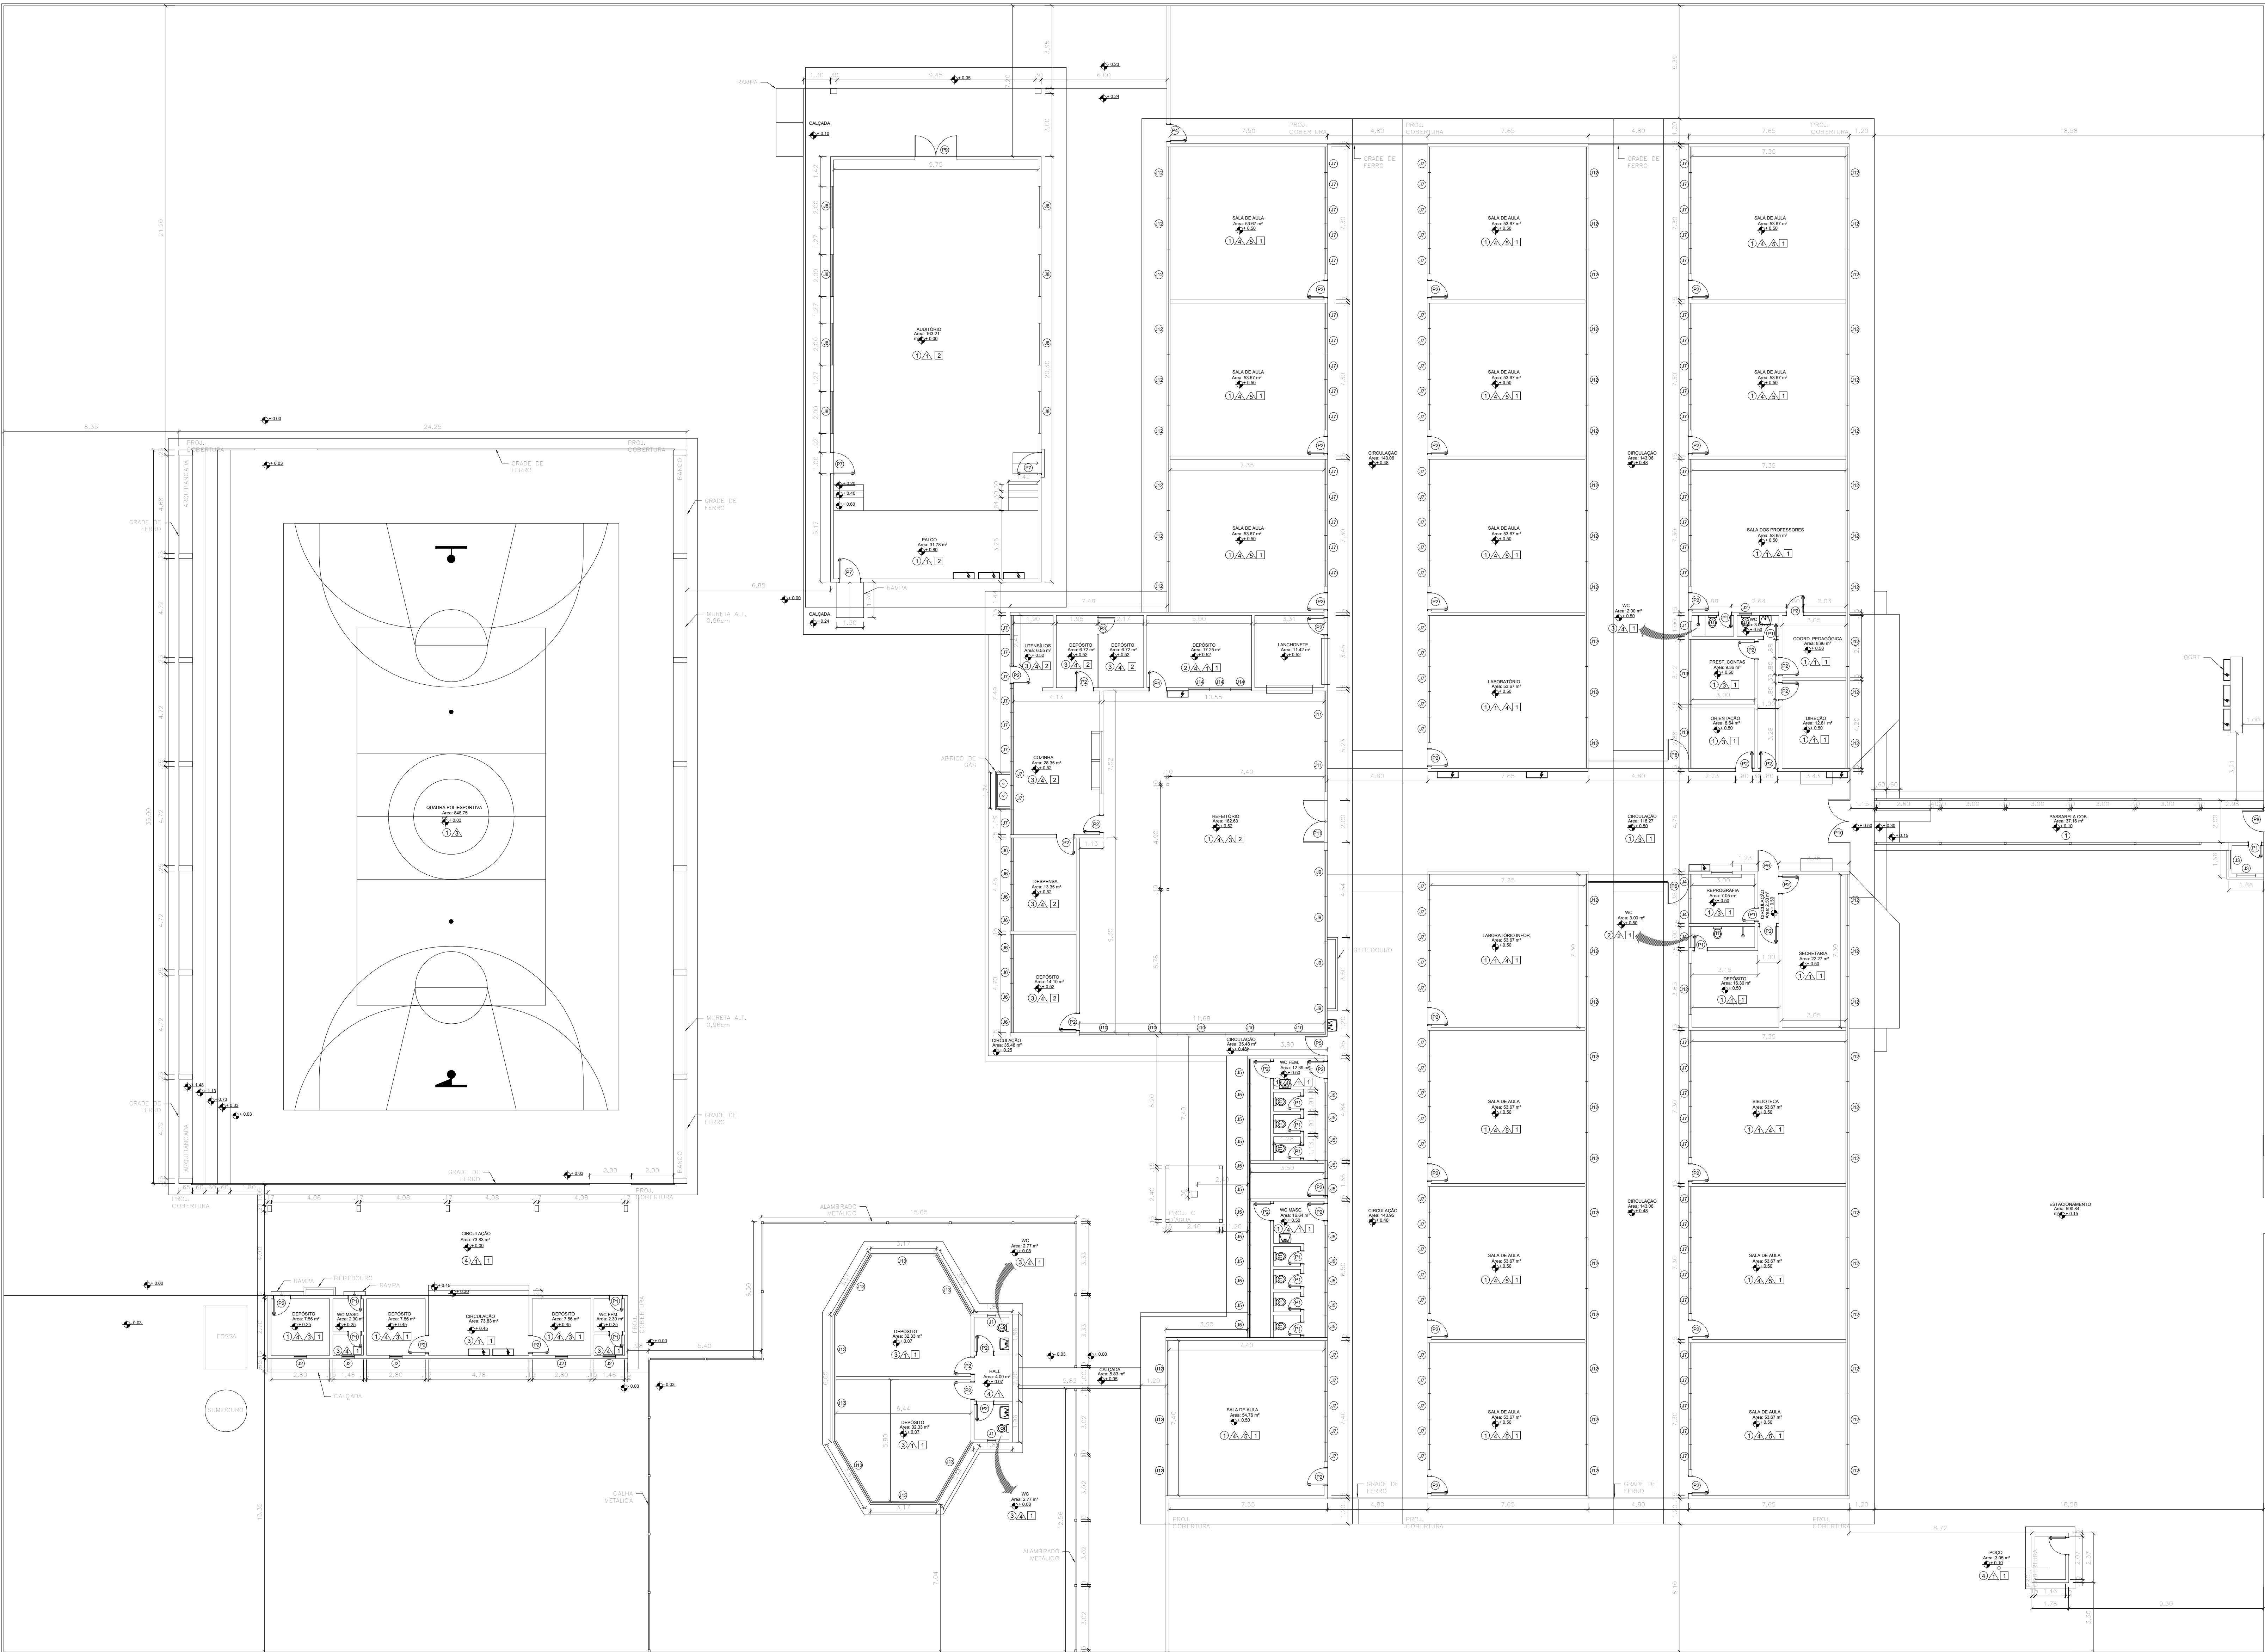

1 ASBUILT
1:100

QUADRO DE ESPECIFICAÇÕES PARA REAPROVEITAMENTO OU NÃO							
COD.	LARGO	ALTURA	PET.	MATERIAL	TIPO	QUANTIDADE	REAPROVEITAMENTO
J1	0,40	0,30	2,10	GRADE METÁLICA C/ VÍDIO CARILHAO	BARULHANTE	08	SM
J2	0,60	0,40	1,80	GRADE METÁLICA C/ VÍDIO CARILHAO	BARULHANTE	06	SM
J3	0,80	0,40	1,20	GRADE METÁLICA C/ VÍDIO CARILHAO	BARULHANTE	02	SM
J4	1,00	0,60	2,00	VÍDIO TEMPERADO	BARULHANTE	03	NÃO
J5	1,10	0,40	2,10	GRADE METÁLICA C/ VÍDIO CARILHAO	BARULHANTE	22	SM
J6	1,15	0,40	2,20	GRADE METÁLICA C/ VÍDIO CARILHAO	BARULHANTE	08	SM
J7	1,20	0,50	2,00	GRADE METÁLICA C/ VÍDIO CARILHAO	BARULHANTE	09	SM
J8	2,00	1,05	1,30	GRADE METÁLICA C/ VÍDIO TEMPERADO	2 FL FIXA/ 2 FL CORRER	08	SM
J9	2,15	1,50	1,10	GRADE METÁLICA C/ VÍDIO TEMPERADO	2 FL FIXA/ 2 FL CORRER	04	SM
J10	2,30	1,50	1,10	GRADE METÁLICA C/ VÍDIO TEMPERADO	2 FL FIXA/ 2 FL CORRER	05	SM
J11	2,40	1,50	1,10	GRADE METÁLICA C/ VÍDIO TEMPERADO	2 FL FIXA/ 2 FL CORRER	02	SM
J12	2,45	1,50	1,00	GRADE METÁLICA C/ VÍDIO TEMPERADO	2 FL FIXA/ 2 FL CORRER	61	SM
J13	3,00	1,50	1,00	GRADE METÁLICA C/ VÍDIO TEMPERADO	2 FL FIXA/ 2 FL CORRER	10	SM
J14	1,00	0,30	2,10	GRADE METÁLICA C/ VÍDIO PORTILHADO	BARULHANTE	03	SM
PÓRTAS							
P1	0,60	2,10	-	MADERA	ABRIR	16	NÃO
P2	0,80	2,10	-	MADERA	ABRIR	44	NÃO
P3	0,80	2,10	-	PVC	ABRIR	01	NÃO
P4	0,80	2,10	-	FERRO	ABRIR	02	SM
P5	0,90	2,10	-	GRADE DE FERRO	ABRIR	01	SM
P6	1,00	2,10	-	GRADE DE FERRO	ABRIR	03	SM
P7	1,00	2,10	-	MADERA	ABRIR	03	NÃO
P8	1,00	2,10	-	PORTÃO DE FERRO	ABRIR	01	SM
P9	2,00	2,10	-	MADERA	02 FOLHAS DE ABRIR	01	NÃO
P10	2,00	2,10	-	GRADE DE FERRO	02 FOLHAS DE ABRIR	01	SM
P11	2,00	2,10	-	FERRO	02 FOLHAS DE ABRIR	01	SM
PISO							
CODIGO	DESCRIÇÃO						
1	PISO GRANULITE						
2	PISO ORIENTADO QUEIMADO						
3	PISO CERÂMICO 30x30cm						
4	PISO ORIENTADO LISO						
PAREDE							
CODIGO	DESCRIÇÃO						
1	TINTA BEGE						
2	AZULEJO BRANCO 20 x 30 cm h 2,00m						
3	TINTA VERDE						
4	CERÂMICA 40 x 40 cm						
5	TINTA AZUL						
TETO							
CODIGO	DESCRIÇÃO						
1	FORRO MADEIRA						
2	FORRO PVC						



GOVERNO DO ESTADO DE RONDÔNIA
GOVERNO: MARCOS JOSÉ ROCHA DOS SANTOS

SECRETARIA DE ESTADO DA EDUCAÇÃO - SEDUC
SECRETÁRIO(A): ANA LÚCIA SILVINO PACINI DA SILVA

Colégio Militar Dom Pedro II - CMDP II

OBJETO	LOCAL
ENDEREÇO	PORTO VELHO- RO
CONTEÚDO	DATA
ASBUILT EXISTENTE	SETEMBRO/2024
SECTOR	QUADRA
ESCALA	INDICADA
PROJETO	DESENHO
FECHA DE PROJETO	FELIPE NORONHA
PROJETO	ARQUITETÔNICO
AUTORIA DO PROJETO	ETAPA DE PROJETO
EULER RENAN SALLES DO CARVALHO	BÁSICO
ARQUITETO E URBANISTA - CAU: A567971	PRIMEIRA
ART - NÚMERO	03/20
SITUAÇÃO	

13910894


VER QUADRO DE ÁREAS NA PRANCHIA 0120

TITULA RESPONSÁVEL PELO PROJETO: GIBRA

REV.	MODIFICAÇÃO	DATA	PROJETISTA	CADETA	APPROV.
01	COMPATIBILIZAÇÃO COBERTURA DA RAMPAS E PÁTIO	02/09/2024		MORONNA	
02					
03					

ESPACIO PARA PREFEITURA E C.R.E.A



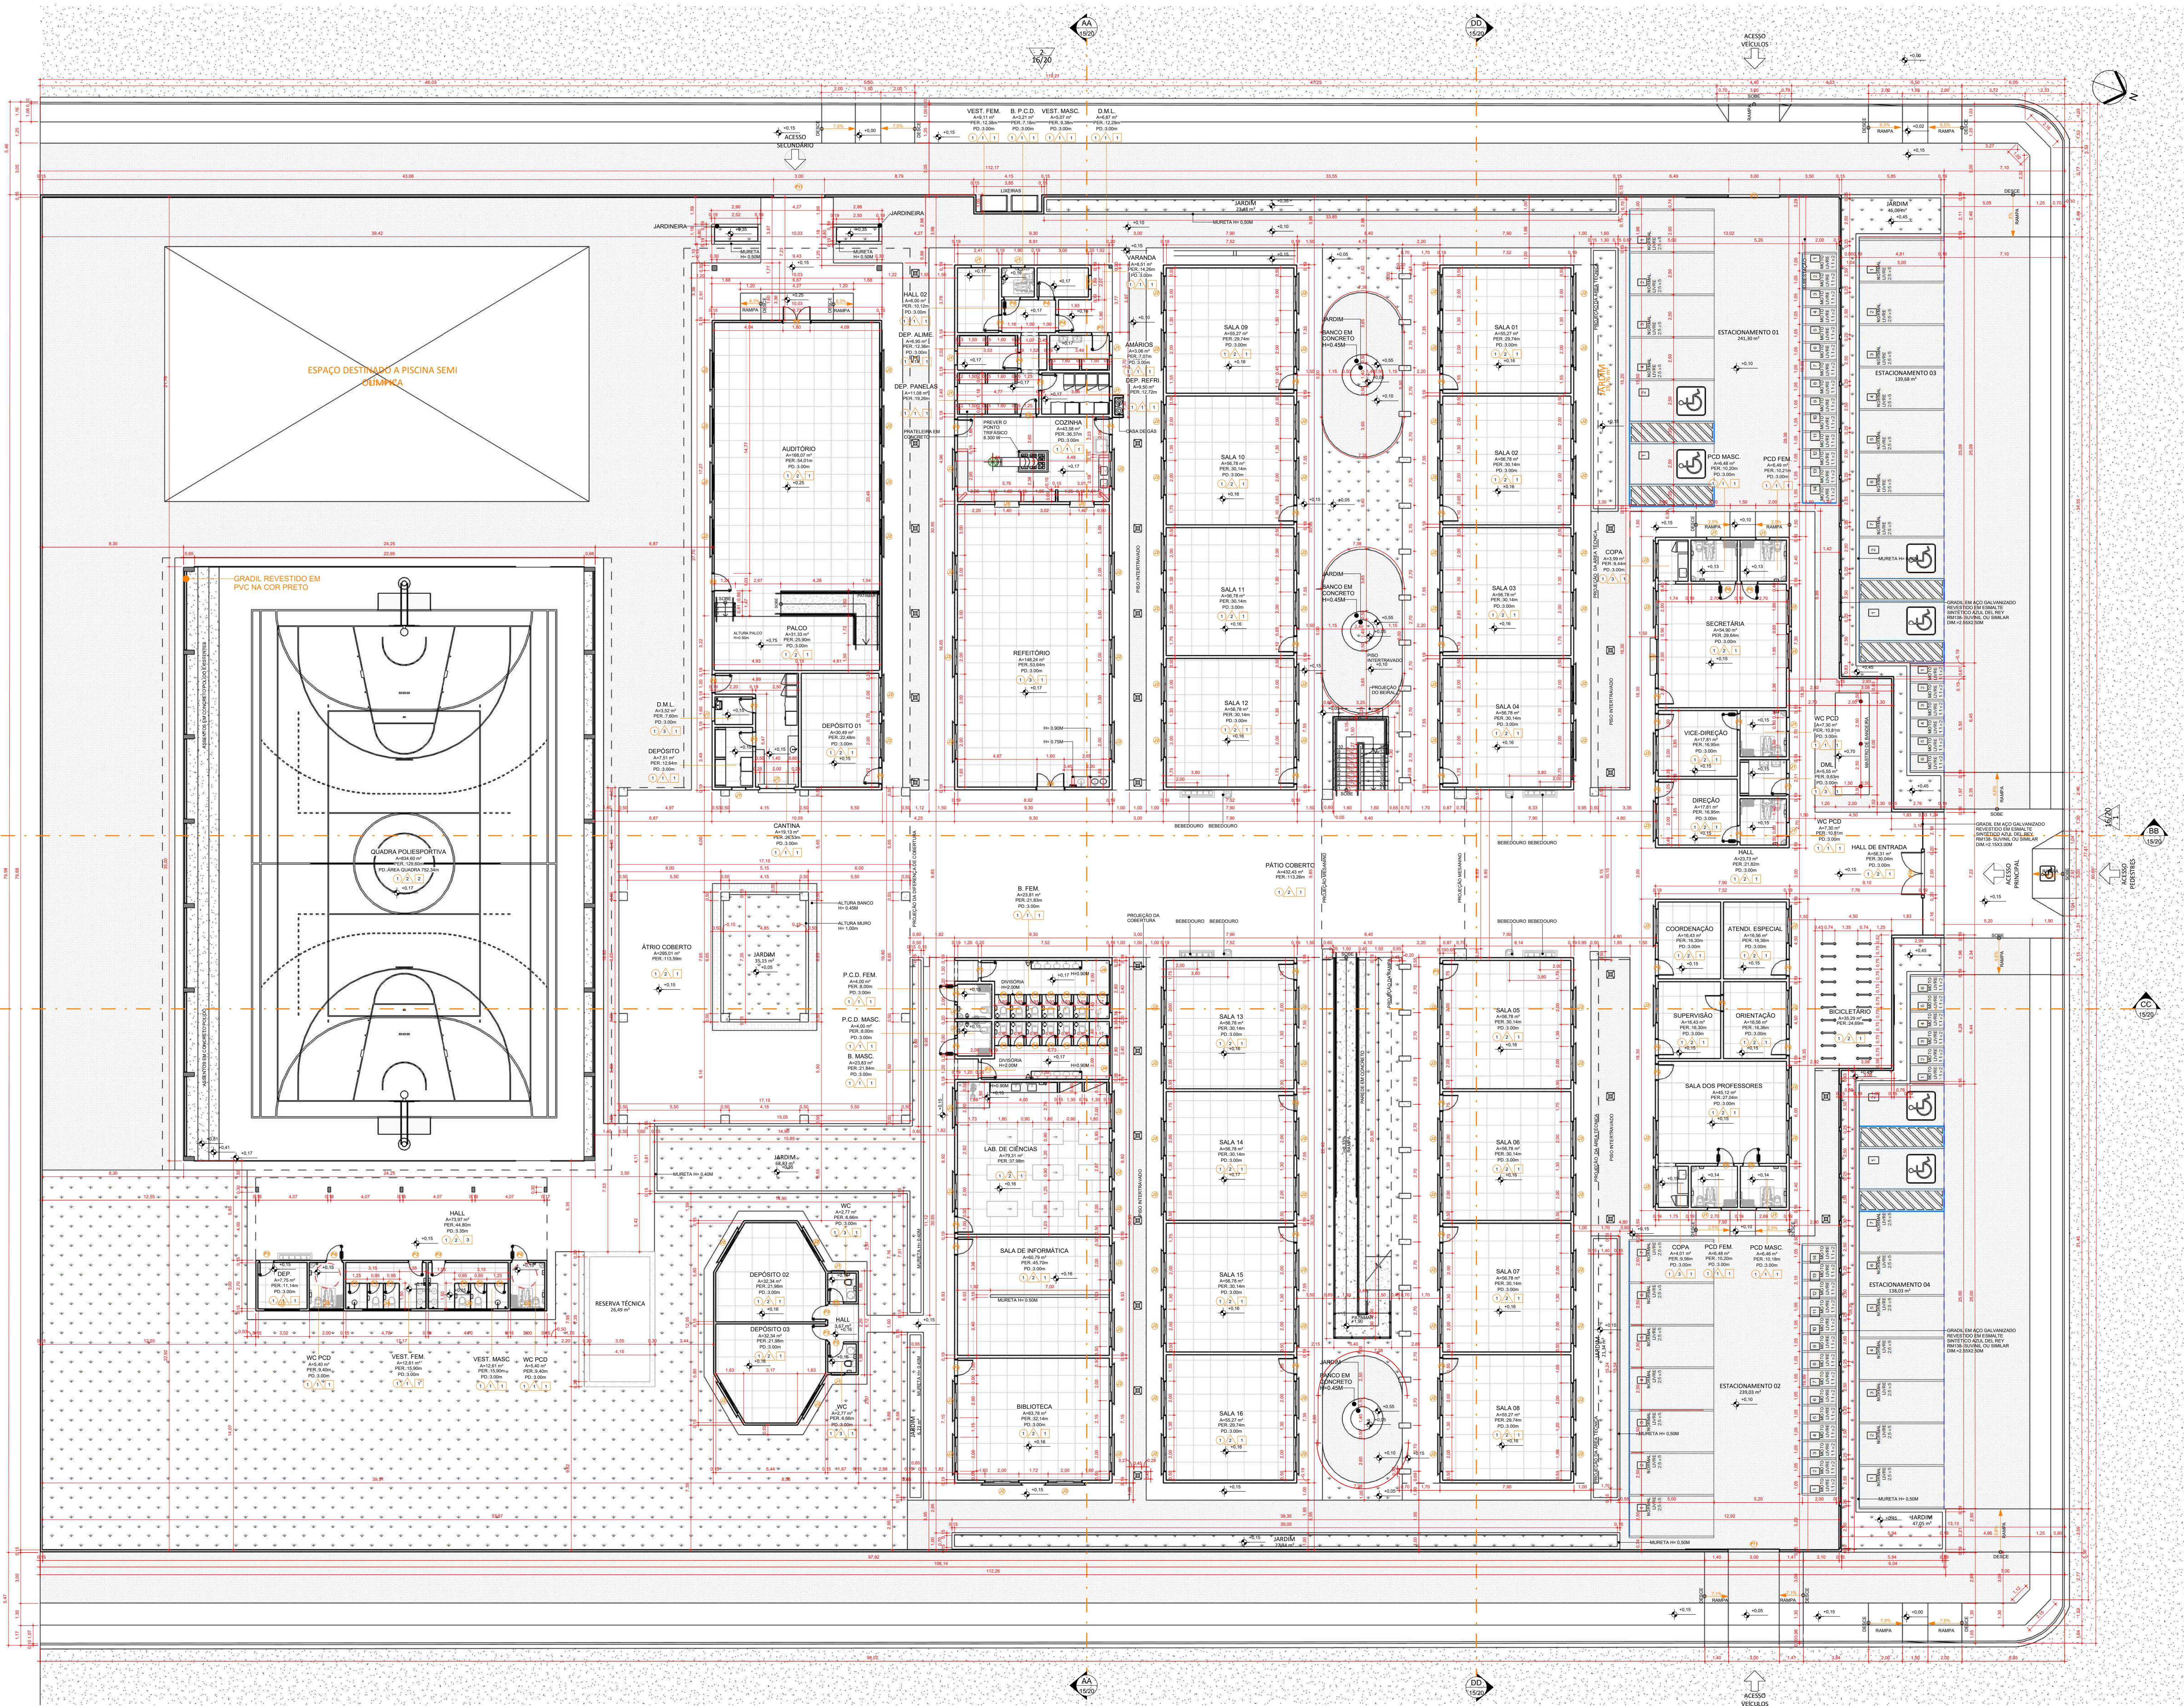


1. Este documento é resultado do processo intelectual do seu autor; portanto, rejeita-se que qualquer reprodução, modificação, utilização ou divulgação, de todo ou em parte, sem o devido crédito, seja feita sem a autorização do autor.
2. Medidas em metros. Todas as dimensões são dadas em metros, sendo arredondadas para cima ou para baixo de acordo com a necessidade.
3. Para consulta, favor verificar medidas no local, pois as mesmas podem sofrer alterações durante o processo de construção.

GOVERNO DO ESTADO DE RONDÔNIA	
GOVERNO: MARCOS JOSÉ ROCHA DOS SANTOS	
SECRETARIA DE ESTADO DA EDUCAÇÃO - SEDUC	
SECRETÁRIO(A): ANA LUCIA SILVINO PACINI DA SILVA	
Colégio Militar Dom Pedro II - CMDP II	
OBJETO	
ENDEREÇO	LOCAL
CONTEÚDO	DATA
TÉCNICO ARQUITETÔNICO	SETEMBRO/2024
ÁREAS	SITUAÇÃO
VER QUADRO DE ÁREAS NA PRIMEIRA FOLHA	
TITULO RESPONSÁVEL PELO PROJETO - OBRA	
PREV	MODIFICAÇÃO
01	COMPATIBILIZAÇÃO COBERTURA DA RAMPA E PÁTIO
02	
03	
ESPACIO PARA PREFEITURA E C.R.E.A	

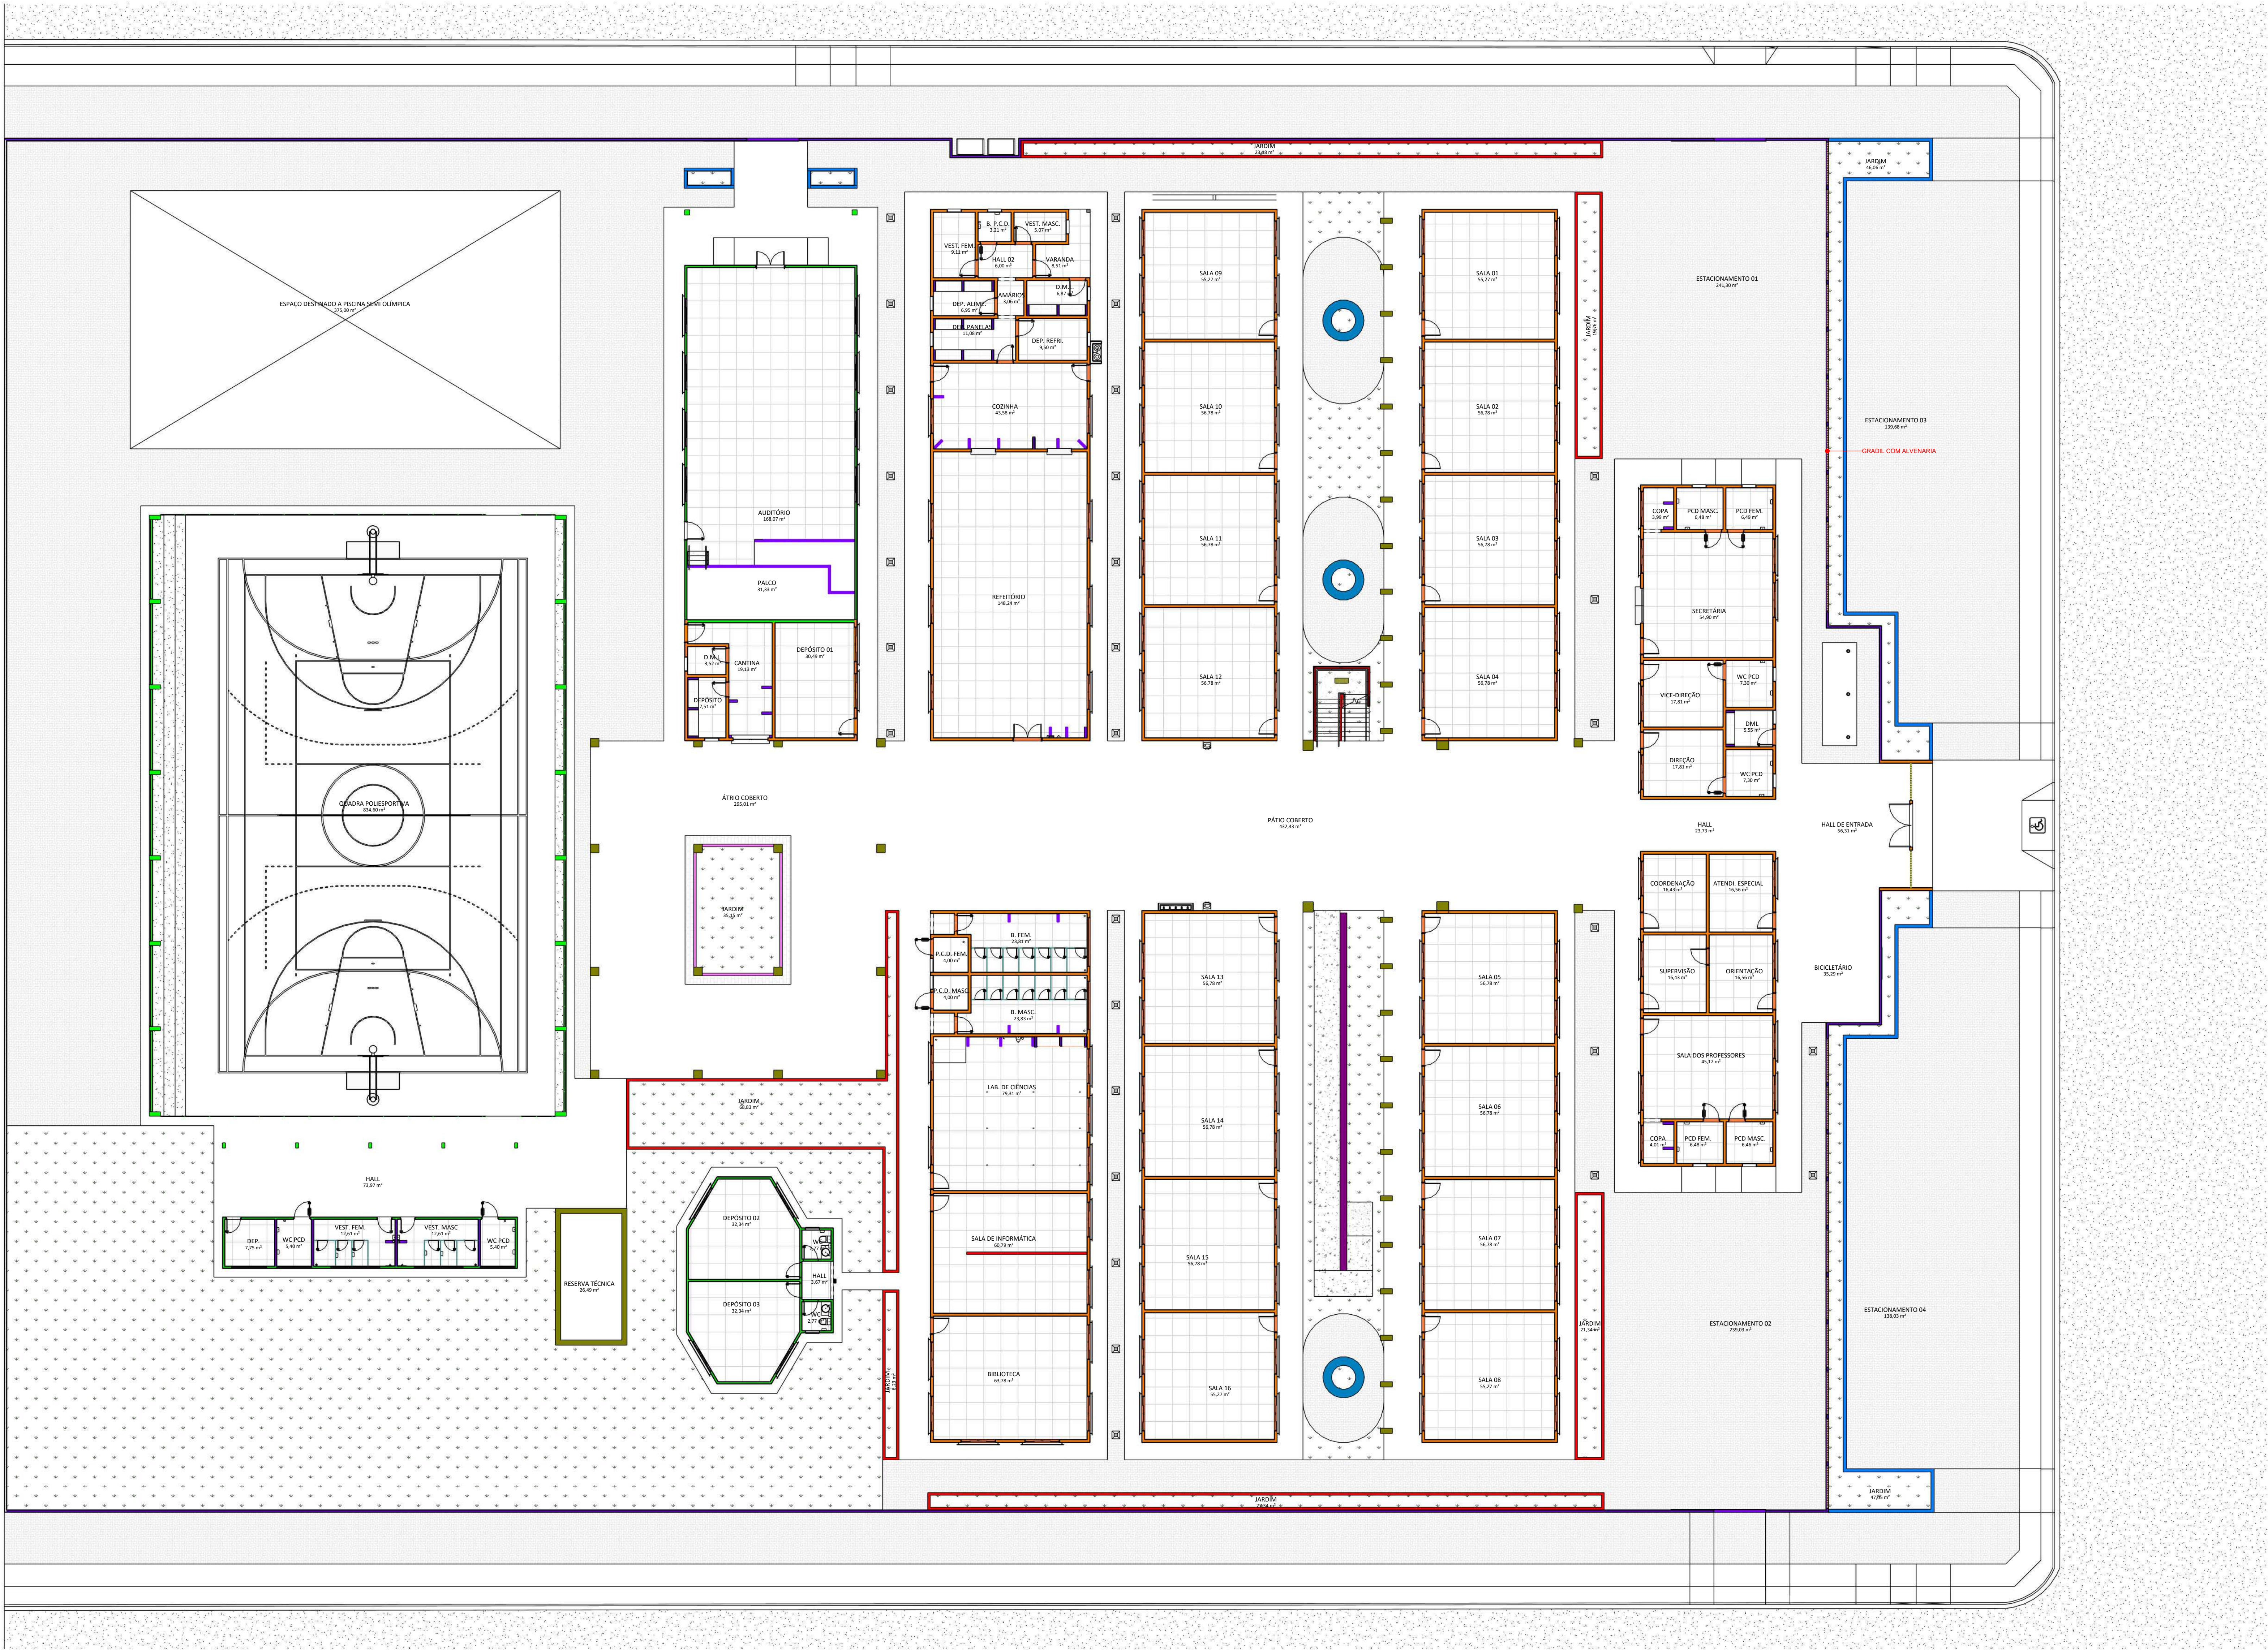

LEGENDA VEDAÇÕES E DIVISÓRIAS	
—	PAREDE DE ALVENARIA 50 cm DE ALTURA EM TUILO CERÂMICO 15cm
—	PAREDE DE ALVENARIA 50 cm DE ALTURA EM TUILO CERÂMICO 15cm
—	PAREDE DE ALVENARIA EM TUILO CERÂMICO 15cm
—	PAREDE DE ALVENARIA EM TUILO CERÂMICO 15cm
—	PAREDE DE ALVENARIA 100cm DE ALTURA EM TUILO CERÂMICO 15cm
—	GRADIL METÁLICO - VER DETALHAMENTO
—	PAREDE EM CONCRETO 40CM
—	PILARES PI PAREDES EM CONCRETO 30cm
—	BANCO EM CONCRETO 50 cm ALTURA POR 50 cm DE PROFUNDIDADE
—	DIVISÓRIA EM GRANITO 2,5cm ALTURA 2,00m
—	ALVENARIA E ESTRUTURA EXISTENTE

- Notas
1. Este documento é resultado do processo intelectual do seu autor, portanto, ratifica-se que qualquer alteração, modificação, utilização ou reprodução, de todo ou em parte, sem o consentimento do autor, é considerada infração às leis de direitos autorais.

2. Medidas em metros. Todas as dimensões, não cotadas, serão executadas com espessura de 10cm (tubo de concreto de 10cm).

3. Para execução, favor verificar medidas no local, executar sondagem de terreno e projetos básicos complementares.


GOVERNO DO ESTADO DE RONDÔNIA
GOVERNO: MARCOS JOSÉ ROCHA DOS SANTOS

SECRETARIA DE ESTADO DA EDUCAÇÃO - SEDUC
SECRETÁRIO(A): ANA LÚCIA SILVINO PACINI DA SILVA

Colégio Militar Dom Pedro II - CMDP II

ENDEREÇO

R. Alexandre Guimarães, 382 - Nova Porto Velho, Porto Velho - RO

LOCAL

PORTO VELHO - RO

CONTEÚDO

TÉRREO - VEDAÇÕES

DATA

SETEMBRO/2024

TERCEIRO DE PROJETO

SILVANO AYTON DO NASCIMENTO

PROJETO

ARQUITETÔNICO

AUTORIA DO PROJETO

ADMINISTRADOR: CRL: 6.224/RO
EULER RENAN SALLES DO CARMO
ARQUITETO E URBANISTA - CAU: A5657971

ETAPA DE PROJETO

BÁSICO

ART - NÚMERO

13910894

SITUAÇÃO

ÁREAS

VER QUADRO DE ÁREAS NA PRANCHETA 01/02

TITULA RESPONSÁVEL PELO PROJETO / OBRA

PREV

MODIFICAÇÃO

DATA

PROJETISTA

CADETA

APPROVO

01


COMPATIBILIZAÇÃO COBERTURA DA RAMPA E PÁTIO

02/09/2024

02

03

ESPACIO PARA PREFEITURA E C.R.E.A.

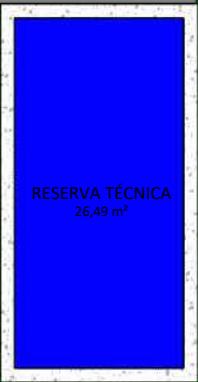

REV.	MODIFICAÇÃO	DATA	PROJETISTA	CADISTA	APPROVO
01	COMPATIBILIZAÇÃO COBERTURA DA RAMPADA E PÁTIO	02/09/2024		NORONHA	
02					
03					

ESPAÇO PARA PREFEITURA E C.R.E.A.